


REGIONE AUTONOMA DELLA SARDEGNA
 ASSESSORATO ALLA DIFESA AMBIENTE

AUTORITA' D'AMBITO - A.T.O. SARDEGNA



Gestore unico del servizio idrico integrato dell'ATO Sardegna

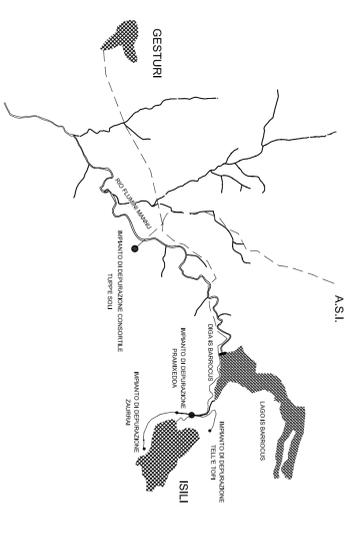

Schema n. 256 P.R.A. R.A.S.
 Sistema depurativo agglomerato industriale
 del Sarcidano: Impianto consortile e collettori
 foggnari del comune di Isili

AS BUILT

PLANIMETRIA CATASTRALE

TAV. 17
 FILES
 SCALA 1:2000
 DATA LUGLIO 2012

IL RESPONSABILE DIREZIONE OPERE
 Dr. Ing. M. Assunta ORTU
 IL RESPONSABILE DEL PROCEDIMENTO
 Dr. Ing. SILVIO ARTIZU
 IL DIRETTORE DEI LAVORI
 Dr. Ing. M.A. MATELLANO
 L'IMPRESA
 A. PORCU & F. SARA, CAGLIARI

COORD. SUPERVIZIA IN FASE DI ESECUZIONE
 Dr. Ing. RAFFAELLO ORTU

